


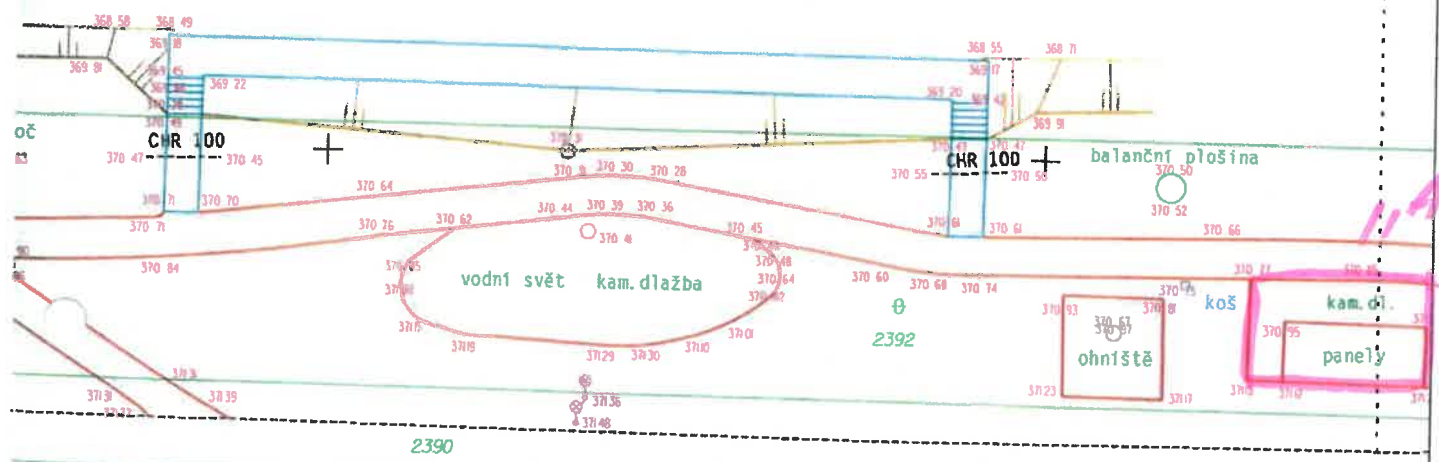
Okres : Karlovy Vary	Obec : Karlovy Vary	Katastrální území : Tuhnice Karlovy Vary
----------------------	---------------------	---

## Zaměření skutečného provedení stavby

### Karlovy Vary - Náplavka řeky Ohře - výkres č. 2

Souřadnicový systém JTSK	Zaměřil: Ing. Karel Turčín geodetická a dálněměřická kancelář Na Kopečku 999/3 Karlovy Vary - Rybáře 360 05	Ověřil: 
Výškový systém Bpv		
Měřítko 1:500	Ověřil: Ing. Karel Turčín	
Nálezitostní a přesností odpovídá právním předpisům	Datum : 11/2022	Č.ověř. 109/2022

Ohře



2387/10

+

1010950 + 850750

2388/15



