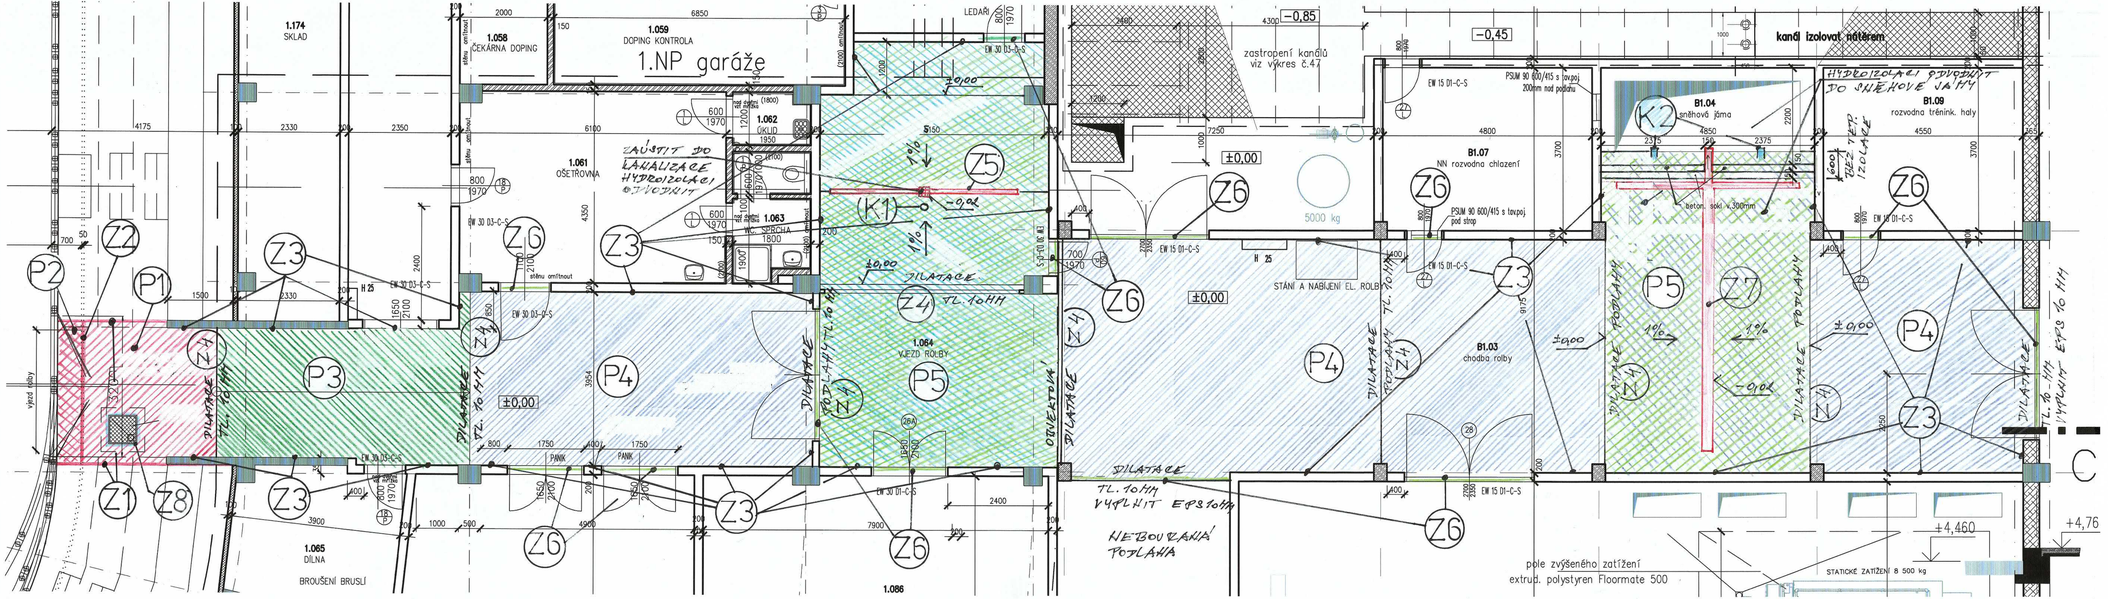

POZNÁMKY:

1) VEŠKERÁ TECHNICKÁ VEDENÍ (TOUDU-JÍCÍ A NAVRŽENÝCH ROZVODŮ OPRAV NUTNO PODZEMNÍ DEMONTOVAT A NÁSLEDNĚ UVÉST DO PŮVODNÍHO FUNKČNÍHO STAVU.

2) VÝŘEZY ZNÍTOVÁNY Z DOKUMENTACE SKUTEČNÉHO PROVEDENÍ OBVODU

3) U ZÁKRYTÝCH KONSTRUKCÍ JE JEJICH TECHNICKÝ STAV PŘEDPOKLÁDÁNÝ

4) VEŠKERÉ ROZMĚRY NUTNO KONTROLOVAT NA STAVBĚ!

Ved.projektant	ING. MARTIN ŠAFAŘÍK		ING. MARTIN ŠAFAŘÍK STATIKA A DYNAMIKA STAVEB ČESKOSLOVENSKÉ ARMÁDY 576 357 33 LOKET EMAIL: ING.MARTIN.SAFARIK@SEZNAM.CZ TEL.: 724 546 366 IČ: 699 39 551
Hlav.inž.projektu	ING. MARTIN ŠAFAŘÍK		
Zodp.projektant	ING. MARTIN ŠAFAŘÍK		
Kresli	ING. MARTIN ŠAFAŘÍK		
Objednatel	STATUTÁRNÍ MĚSTO KARLOVY VARY		Formát -
Investor	STATUTÁRNÍ MĚSTO KARLOVY VARY		
MÚ KARLOVY VARY	SÚ KARLOVY VARY		Datum 03/2018
Akce	KV ARENA, ZÁPADNÍ UL. OPRAVA TECHNICKÉ CHODBY PRO ROLBY		Stupeň DPS
			Č. zakázky -
Objekt			Měřítko 1:50 / Č.přílohy 2
DÍl/Část			
Obsah	PŮDORYS ROZSAHU OPRAV		